


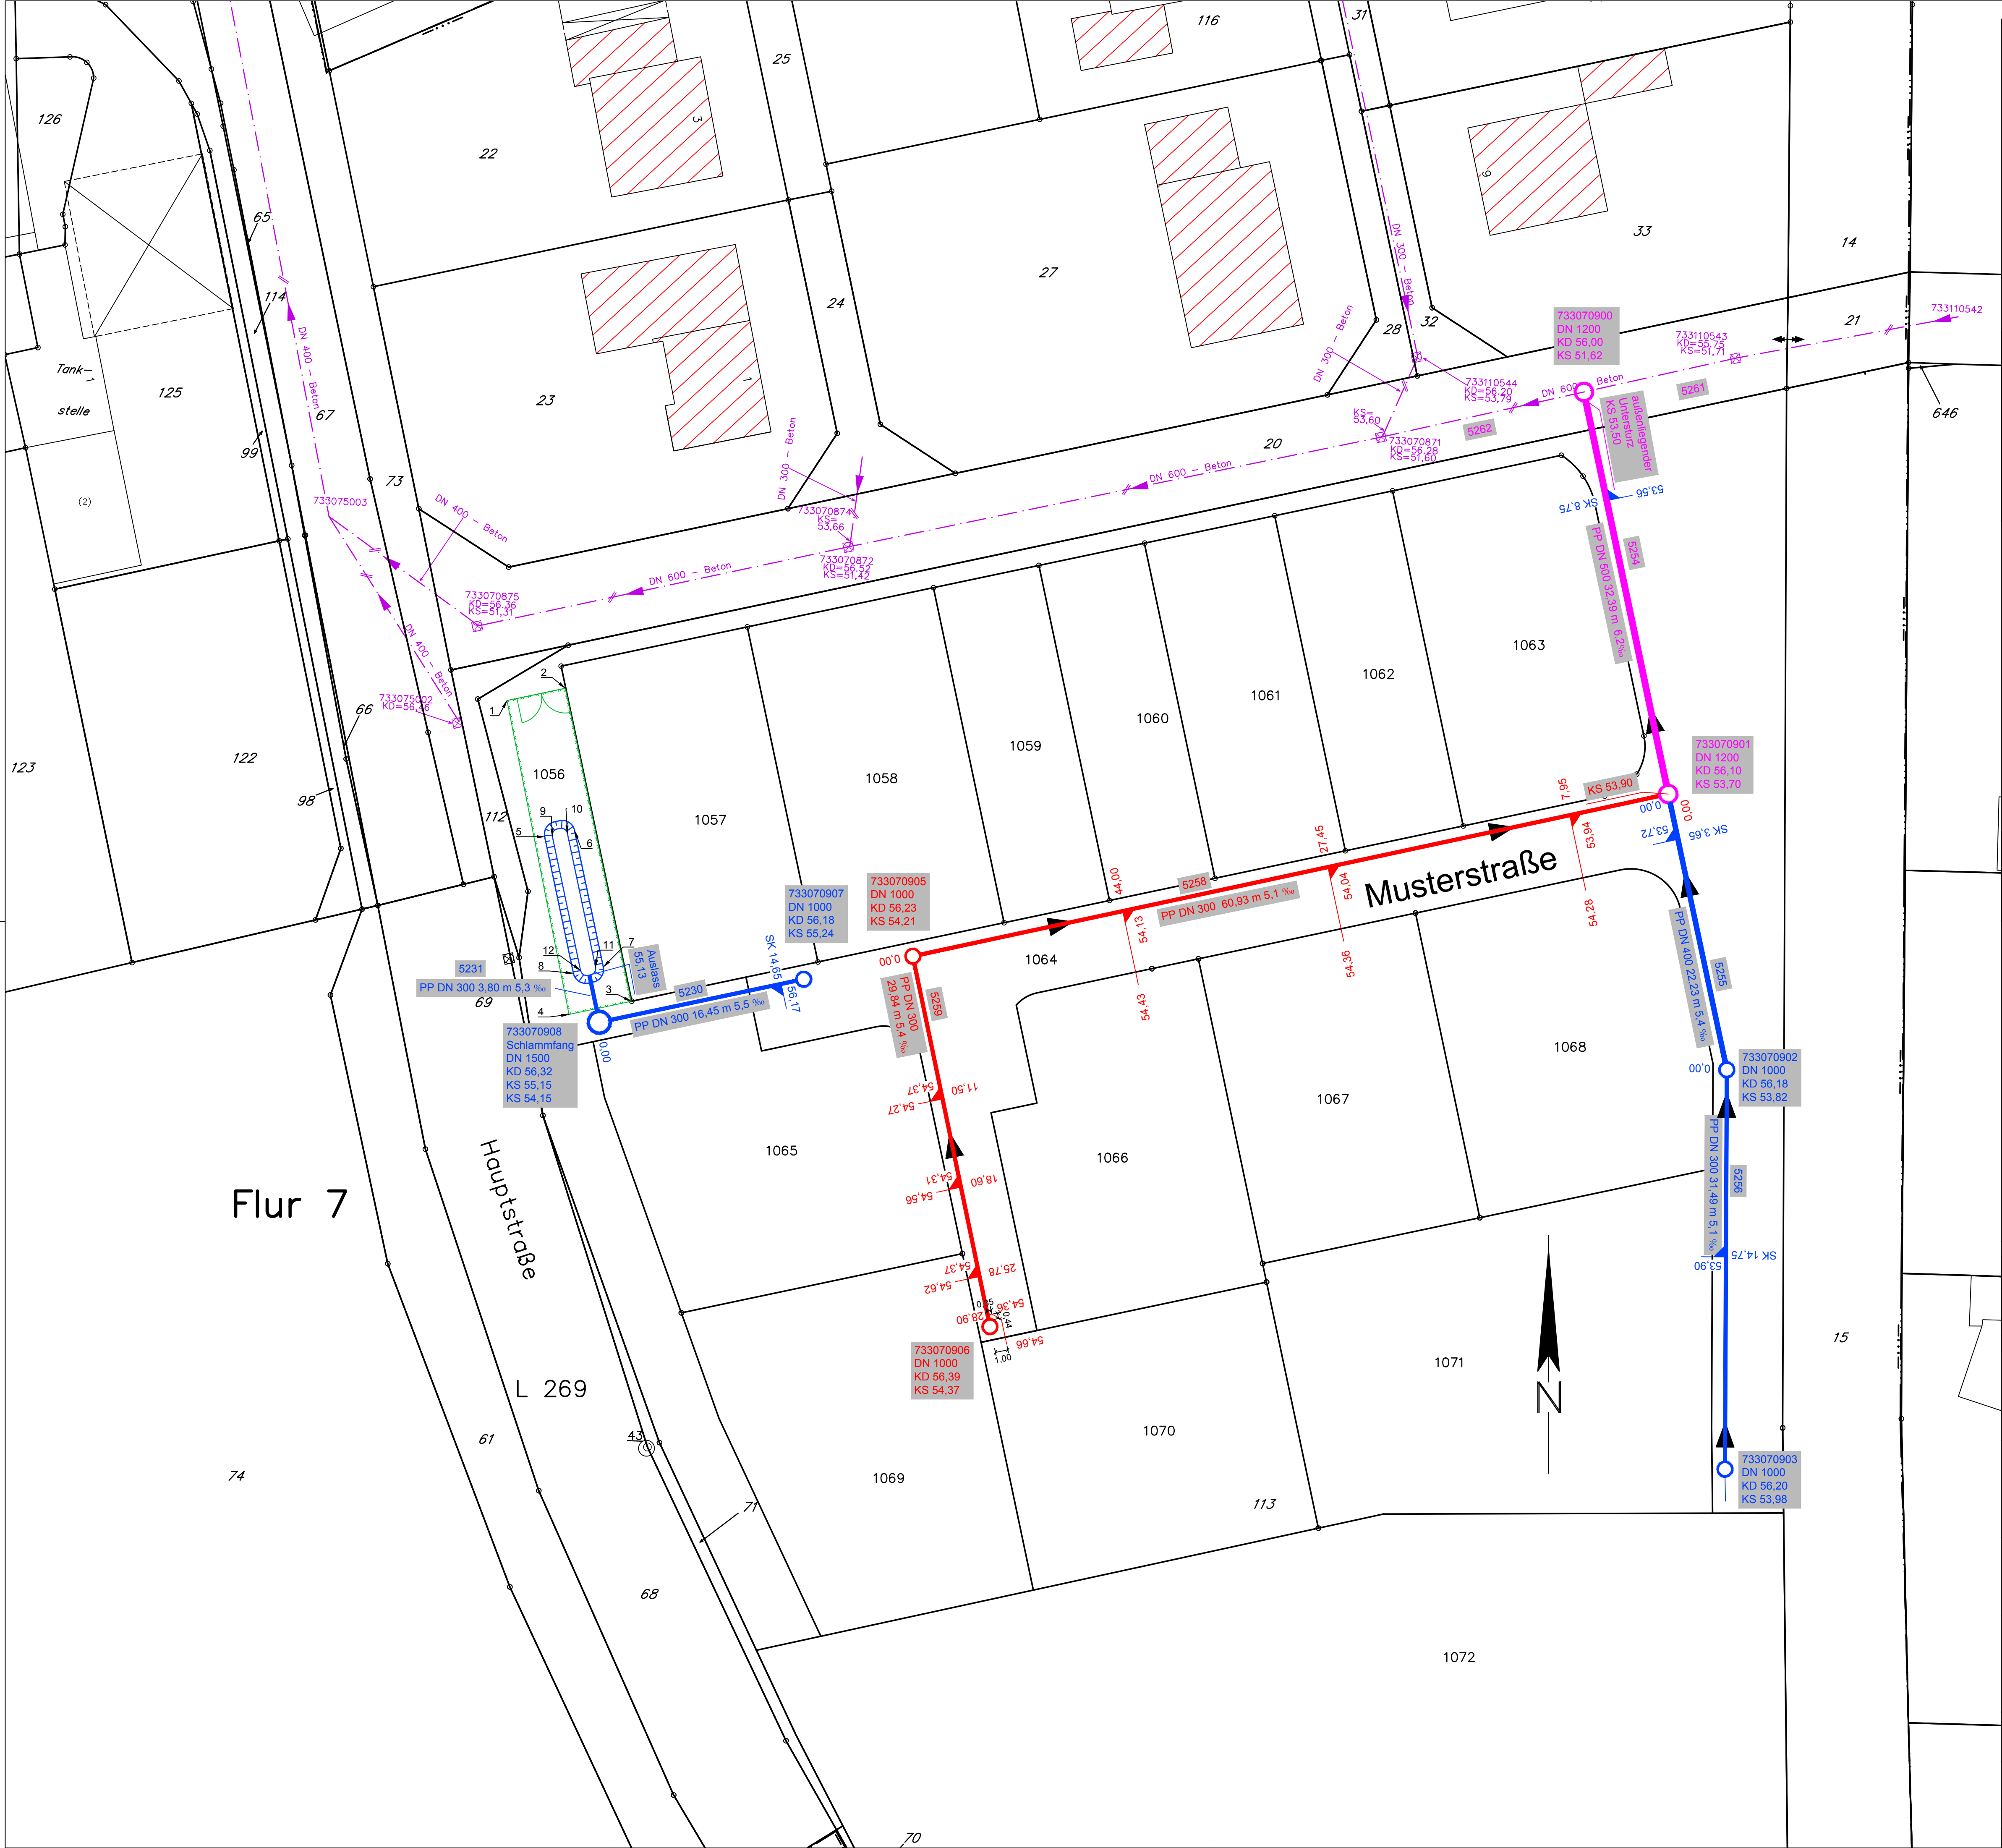

**Legende**

- Mischwasserkanal mit Schacht aus Datenbank
- Regenwasserkanal mit Schacht
- Schmutzwasserkanal mit Schacht
- Mischwasserkanal mit Schacht

Beschriftung am Beispiel Mischwasser

|               |                    |                 |                 |
|---------------|--------------------|-----------------|-----------------|
| Schachtnummer | Schachtdurchmesser | Deckelhöhe (NN) | Schloßhöhe (NN) |
| 733070900     | DN 1200            | KD 56,00        | KS 51,62        |

Haltungsnummer

Haltungsdaten

Hausanschlusssutzen Schmutzwasser mit Stationierung und Höhenangabe (NN) am Hauptkanal (SW) sowie auf dem Grundstück

Sinkkastenschlusssutzen mit Stationierung und Höhenangabe (NN) am Hauptkanal (MW)

| Name      | Rechtswert   | Hochwert      | Kanalsohle<br>m NN | Kanalsohle<br>m NHN | Kanaldeckel<br>m NN | Kanaldeckel<br>m NHN |
|-----------|--------------|---------------|--------------------|---------------------|---------------------|----------------------|
| 733070900 | 5.630.499,74 | 32.361.921,39 | 51,62              | 51,66               | 56,00               | 56,04                |
| 733070901 | 5.630.468,06 | 32.361.928,04 | 53,70              | 53,74               | 56,10               | 56,14                |
| 733070902 | 5.630.446,33 | 32.361.932,65 | 53,82              | 53,86               | 56,18               | 56,22                |
| 733070903 | 5.630.414,86 | 32.361.932,50 | 53,98              | 54,02               | 56,20               | 56,24                |
| 733070905 | 5.630.455,28 | 32.361.868,51 | 54,21              | 54,25               | 56,23               | 56,27                |
| 733070906 | 5.630.426,09 | 32.361.874,59 | 54,37              | 54,41               | 56,39               | 56,43                |
| 733070907 | 5.630.453,47 | 32.361.859,91 | 55,24              | 55,28               | 56,18               | 56,22                |
| 733070908 | 5.630.450,08 | 32.361.843,81 | 54,15              | 54,19               | 56,32               | 56,36                |

| Zaun | Rechtswert   | Hochwert      | Höhe<br>m NN | Höhe<br>m NHN |
|------|--------------|---------------|--------------|---------------|
| 1    | 5.630.475,42 | 32.361.836,54 | 56,25        | 56,29         |
| 2    | 5.630.476,39 | 32.361.841,14 | 56,28        | 56,32         |
| 3    | 5.630.451,72 | 32.361.846,33 | 56,31        | 56,35         |
| 4    | 5.630.450,69 | 32.361.841,42 | 56,29        | 56,33         |

Mulde

|         |              |               |       |       |
|---------|--------------|---------------|-------|-------|
| 5       | 5.630.464,69 | 32.361.839,50 | 55,45 | 55,49 |
| 7       | 5.630.454,43 | 32.361.844,13 | 55,39 | 55,43 |
| 8       | 5.630.453,93 | 32.361.841,77 | 55,43 | 55,47 |
| 9       | 5.630.464,71 | 32.361.840,11 | 55,12 | 55,16 |
| 10      | 5.630.464,96 | 32.361.841,30 | 55,08 | 55,12 |
| 11      | 5.630.454,40 | 32.361.843,52 | 55,07 | 55,11 |
| 12      | 5.630.454,15 | 32.361.842,33 | 55,09 | 55,13 |
| Auslass | 5.630.453,79 | 32.361.843,03 | 55,13 | 55,17 |

Die Übereinstimmung mit der Örtlichkeit wird bescheinigt:

Freigabe der Planunterlagen:

| Datum | Unterschrift (Bauunternehmer) | Datum | Unterschrift (Auftraggeber/Bauherr) |
|-------|-------------------------------|-------|-------------------------------------|
|       |                               |       |                                     |

| INDEX | DATUM | ÄNDERUNG | BEARB. | GEPR. |
|-------|-------|----------|--------|-------|
|       |       |          |        |       |

**Abwasserwerk**  
STADT NIEDERKASSEL

Auftraggeber / Bauherr:

**Abwasserwerk der Stadt Niederkassel**  
Rathausstraße 19, 53859 Niederkassel  
abwasserwerk@niederkassel.de - www.abwasserwerk-niederkassel.de

Projekt:

**Erschließung B-Plan 143N**

Planinhalt:

**BESTANDSPLAN**  
Lageplan Kanalbau

|                             |                                                           |                    |                         |
|-----------------------------|-----------------------------------------------------------|--------------------|-------------------------|
| Planverfasser:              | <br>Musterstraße, 53721 Siegburg<br>Tel: 02241 / 0815     | bearb. / Dat.:     | Mustermann / 01.01.2018 |
| Bauunternehmer:             | <br>Musterstraße, 53859 Niederkassel<br>Tel: 02208 / 0815 | gepr. / Dat.:      | Mustermann / 01.01.2018 |
| Datei: 1604403:1RIE1-00.dwg | Stand: 01.01.2018                                         | Maßstab:           | 1 : 250                 |
| Version: AutoCAD LT 2018    | Blattgröße: DIN A1                                        | Höhensystem:       | NHN (NN)                |
|                             |                                                           | Koordinatensystem: | UTM ETRS/89             |
|                             |                                                           | Anlage: 1          |                         |